




Übersicht Blatteinteilung

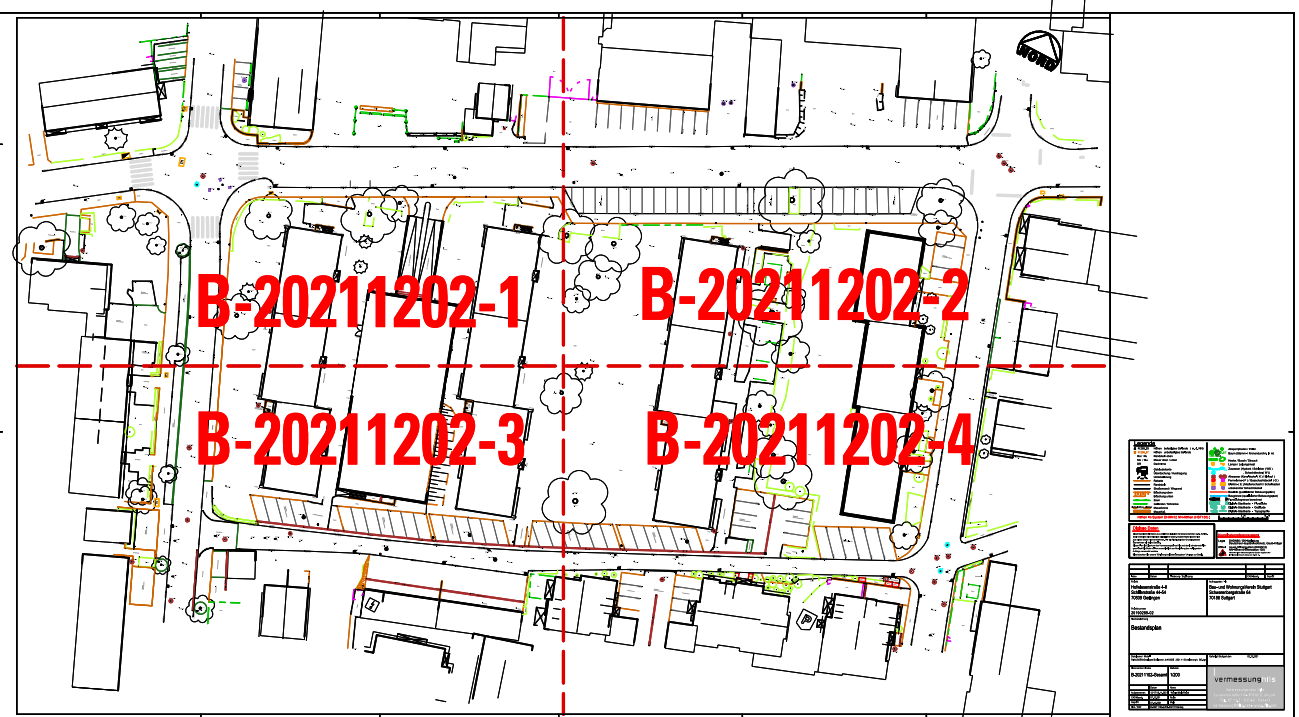

Legende	
- N 265.29 Höhen befestigtes Gelände (m. ü. NN) - N 265.57 Höhen unbefestigtes Gelände - Ru / Ru Randstreifen oben - Mo / Mo Mauer oben / unten - DR Dachrinne - Gebäudekante - Überdachung / Auskragung - Rabatte - Unterleitung - Randstreifen / Wegrand - Böschung oben - Böschung unten - Zaun - Geländer / Schranke - Mauerkrone - Mauerfuß	- Absperlpfosten / Poller - Baum (Stamm / Kronendurchm. in m) - Hecke / Busch / Strauch - Lampe / Leuchtmast - Zuversicher (Hydrant / Schieber / WG) - Schachdeckel (W.) - Abwasser (Kanalschacht / K) Einlauf - Fernwärme (F) Gasschachdeckel (G) - Elektro (E) Medianschacht / Schaltkasten - unbekannter Schachdeckel - Baulinie (qualifizierter Bebauungsplan) - Baugrenze (qualifizierter Bebauungsplan) - Flurstücksgrenze bereinigt - Digitale Stadtkarte - Flurstücke - Digitale Stadtkarte - Gebäude - Digitale Stadtkarte - Topographie

Digitale Daten	
Dieses Detail enthält Daten aus öffentlichen digitalen Kartengrunddaten (z.B. ALKIS). Diese enthalten nur die wesentlichen Daten. Es sind keine Daten, die aus diesen Daten nicht entnommen werden können, für die Richtigkeit der Grunddaten übernommen werden können. Dieser Plan ist Eigentum des Vermessungsvereins Hils und darf ohne schriftliche Genehmigung nicht weitergegeben werden. Bitte beachten Sie unsere "Einschränkung bei Datenübergabe" (Anlage zur Datei).	
Koordinatenreferenzsystem:	
Lage: DHDN90 / GK-Abbildung Deutsches Hauptkoordinatensystem: Gauss-Krüger Höhe: neues Höhenreferenzsystem (DHDN12) NN-Höhen (Höhenstatus 130) Höhe: neue Höhenreferenzsystem (DHDN12) Höhe: neues Höhenreferenzsystem (DHDN12)	

Index	Datum	Änderung / Ergänzung	CAD-Bereich	Geprüft
Projekt: Hofwiesenstraße 4-8 Schillerstraße 44-54 70639 Gerlingen				
Auftraggeber: Bau- und Wohnungsverein Stuttgart Schwarzenbergstraße 64 70188 Stuttgart				
Projektnummer: 20190289-02				
Flächebezeichnung: Bestandsplan				
Datenname / Modus: R:\AUSSEN\Gerlingen\Schillerstr. 44-54\BE_2021_11\Erweiterung\B_2021_11		Geprüft: Stuttgart, den 02.12.2021		
Plannummer / Index: B-20211202-Gesamt 1/200		vermessunghils		
Aufgenommen: 12.11.2021		Vermessungsbüro Hils Lazarusstraße 10 - 70182 Stuttgart Tel. 07 11 2 10 01-0 - Fax: 11 vermessung@hils.net - www.hils.net		
CAD-Bereich: 07.12.2021				
Geprüft: 07.12.2021				
Plan / DWF: B-20211202-Gesamt.dwg				